zasadniczej
500

Jed.ewid.:KOZY
Obręb:KOZY
Godło:541.244.0211, 6.121.31.22.3.3

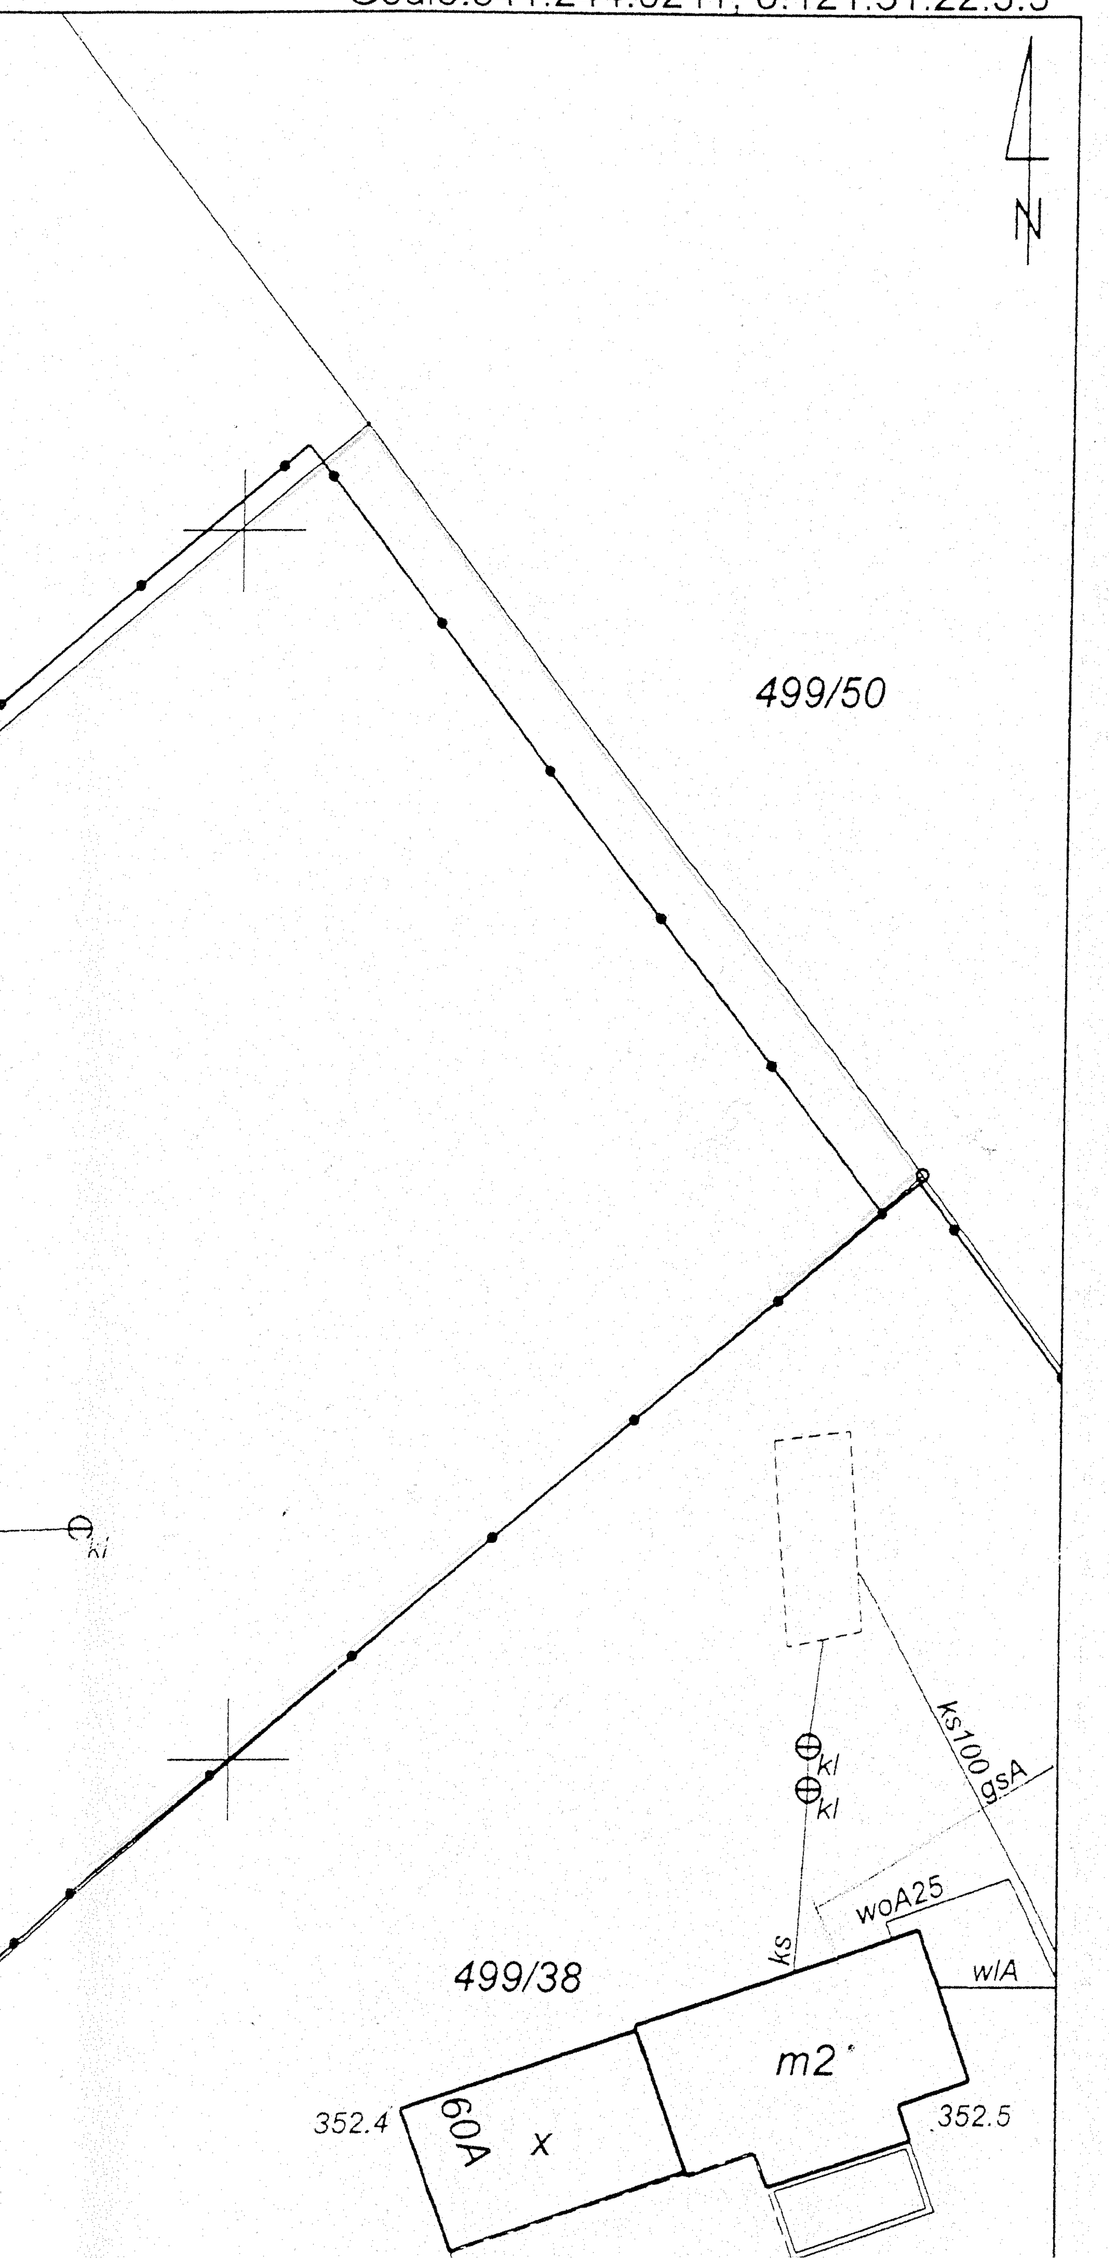

PLAN SYTUACYJNY DZIAŁKI NR 499/27 W KOZACH SKALA 1 : 500

„TERMOMODERNIZACJA I KOLORYSTYKA BUDYNKU MIESZKALNEGO Z BIBLIOTEKĄ W KOZACH PRZY UL.PRZECZNIA 64, WRAZ Z PRZEBUDOWĄ : OTWORÓW OKIENNYCH, INSTALACJI CO, INSTALACJI CIEPŁEJ WODY UŻYTKOWEJ I PROJEKTEM INSTALACJI GAZOWEJ."

INWESTOR:

GMINA KOZY
UL.KRAKOWSKA 4
43-340 KOZY

LOKALIZACJA:

DZIAŁKA NR 499/27
UL.PRZECZNIA 64
43-340 KOZY

LEGENDA:

- BUDYNEK BĘDĄCY PRZEDMIOTEM OPRACOWANIA
- BG — ISTNIEJĄCY BUDYNEK GOSPODARCZY
- ISTNIEJĄCE WEJŚCIA DO BUDYNKU
- W — ISTNIEJĄCY WJAZD NA DZIAŁKĘ
- PROJEKTOWANY DRENAŻ
- K — PROJEKTOWANA LOKALIZACJA KURKA GŁÓWNEGO GAZOWEGO
- G — PROJEKTOWANA LOKALIZACJA GAZOMIERZA
- GRANICA DZIAŁKI
- ZAKRES OPRACOWANIA

Zakład Wodociągów i Kanalizacji
WILAMOWICE
Projekt zagospodarowania działki
Uzgodniono dnia 27.09.2016 r.
Przy zachowaniu następujących warunków:
bez uwag

Kierownik Zakładu Wodociągów
i Kanalizacji w Wilamowicach
mgr inż. Krzysztof Norymberczyk

Starosta Bielski
ul. Piastowska 40
43-300 Bielsko-Biała
tel. 33 8 136 846

Kopia z mapy zasadniczej
Skala 1:500

Jed.ewid.:KOZY
Obręb:KOZY
Godło:541.244.0211, 6.121.31.22.3.3

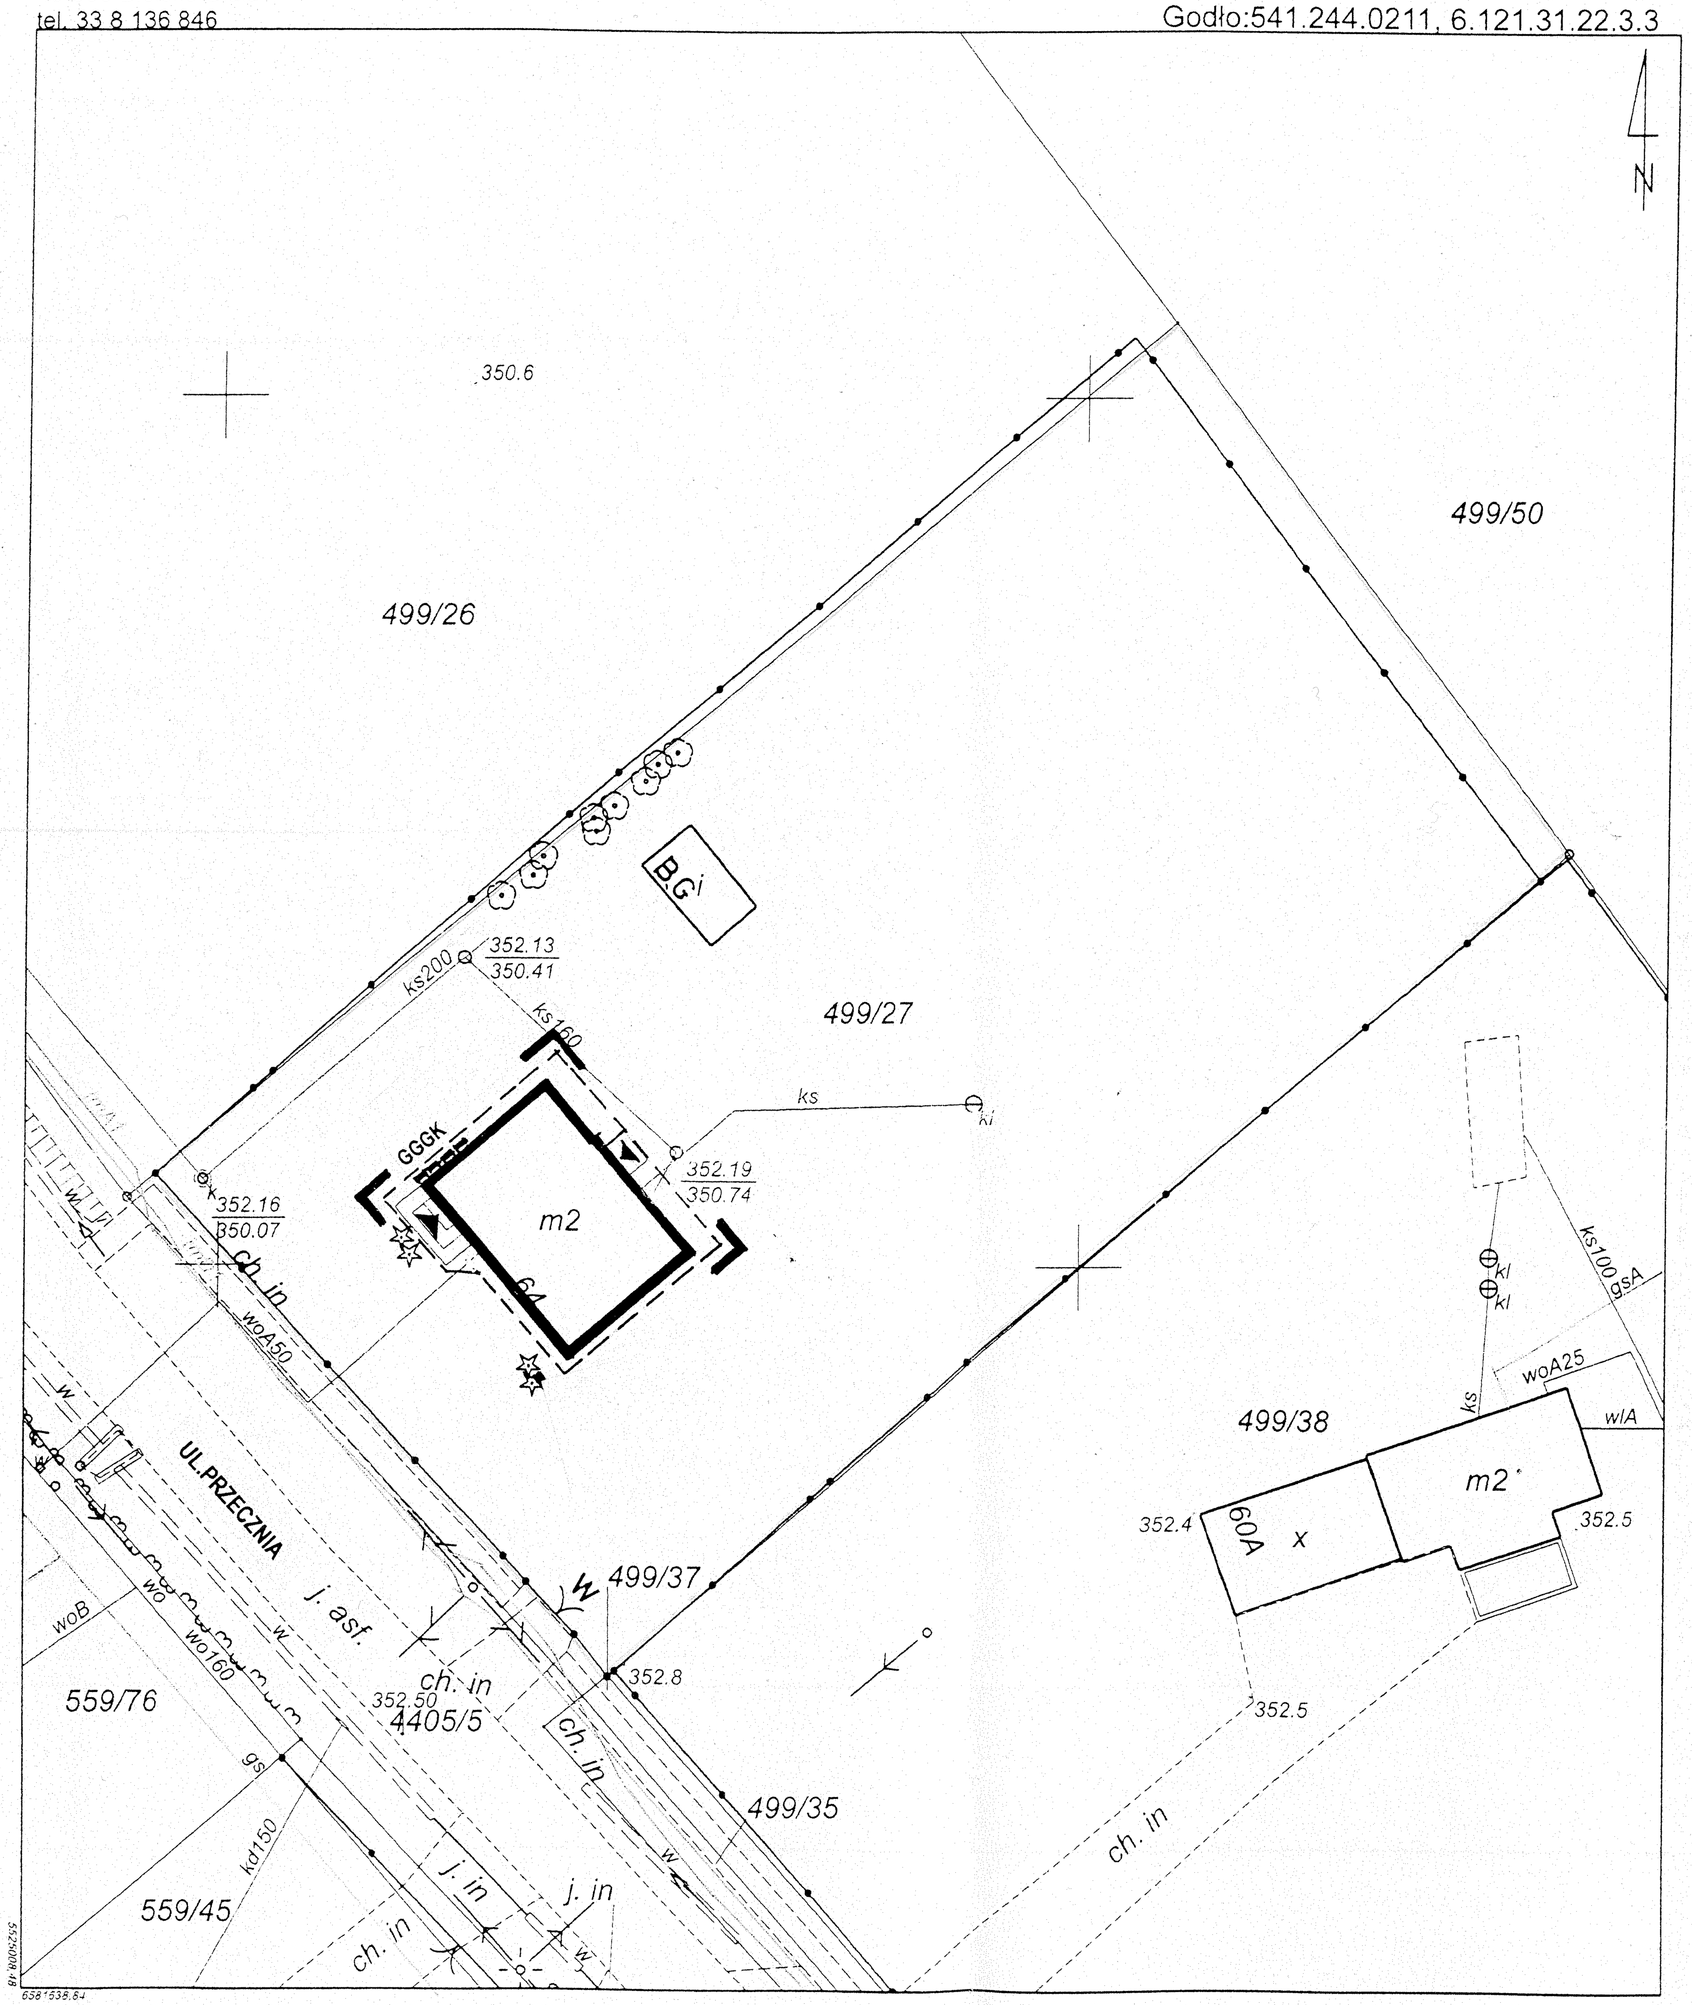

Sporządził(a): Irena Rafałko
Nr zam.: /GK/ 1771-1/2016
Dane ewidencyjne dotyczące części granic przedstawionych na niniejszej mapie określone zostały na podstawie mapy katastralnej w skali 1:2880, wykonanej ok. 1840 r. Nie spełniają one pod względem dokładności kryteriów obowiązujących obecnie standardów technicznych. (§ 86 z Dz. U. nr 38, poz. 454 z 2001 r.)

Irena Rafałko
imię, nazwisko i podpis osoby sporządzającej, organ

Starosta Bielski
Powiatowy Ośrodek Dokumentacji Geodezyjnej i Kartograficznej
Poświadcza się zgodność niniejszej kopii z treścią materiału państwowego zasobu geodezyjnego i kartograficznego.
mapa zasadnicza
Nazwa materiału zasobu
P.2402.2010.74
28.01.2016
Data wykonania
Identyfikator ewidencyjny materiału zasobu
Bielsko-Biała, 2016-02-11

PLAN SYTUACYJNY DZIAŁKI NR 499/27 W KOZACH SKALA 1 : 500

„TERMOMODERNIZACJA I KOLORYSTYKA BUDYNKU MIESZKALNEGO Z BIBLIOTEKĄ W KOZACH PRZY UL.PRZECZNIA 64, WRAZ Z PRZEBUDOWĄ : OTWORÓW OKIENNYCH, INSTALACJI CO, INSTALACJI CIEPŁEJ WODY UŻYTKOWEJ I PROJEKTEM INSTALACJI GAZOWEJ."

INWESTOR:

GMINA KOZY
UL.KRAKOWSKA 4
43-340 KOZY

LOKALIZACJA:

DZIAŁKA NR 499/27
UL.PRZECZNIA 64
43-340 KOZY

LEGENDA:

- BUDYNEK BĘDĄCY PRZEDMIOTEM OPRACOWANIA
- BG — ISTNIEJĄCY BUDYNEK GOSPODARCZY
- ISTNIEJĄCE WEJŚCIA DO BUDYNKU
- W — ISTNIEJĄCY WJAZD NA DZIAŁKĘ
- PROJEKTOWANY DRENAŻ
- K — PROJEKTOWANA LOKALIZACJA KURKA GŁÓWNEGO GAZOWEGO
- G — PROJEKTOWANA LOKALIZACJA GAZOMIERZA
- GRANICA DZIAŁKI
- ZAKRES OPRACOWANIA

Rejon Wodociągów i Kanalizacji
WILAMOWICE
Projekt zagospodarowania działki
Uzgodniono dnia 27.04.2016 r.
Przy zachowaniu następujących warunków:
bez uwag

Kierownik Zakładu Wodociągów
i Kanalizacji w Wilamowicach
mgr inż. Krzysztof Norymberczyk

PRACOWNIA PROJEKTOWA
mgr inż. arch. Katarzyna Kasolik-Suchanek
43-300 Bielsko-Biała, ul. Startowa 50
tel. 33 821-50-20, tel. kom. 515 130 418
NIP 549-111-97-46, REGON 070301997
e-mail: praceprojsuchanek@onet.eu

PRACOWNIA PROJEKTOWA mgr inż. arch. Katarzyna Kasolik -Suchanek 43-300 Bielsko-Biała, ul.Startowa 50		
TEMAT :	PROJEKT BUDOWLANO-WYKONAWCZY „TERMOMODERNIZACJI I KOLORYSTYKI BUDYNKU MIESZKALNEGO Z BIBLIOTEKĄ W KOZACH PRZY UL.PRZECZNIA 64, WRAZ Z PRZEBUDOWĄ : OTWORÓW OKIENNYCH, INSTALACJI CO, INSTALACJI CIEPŁEJ WODY UŻYTKOWEJ I PROJEKTEM INSTALACJI GAZOWEJ."	
TREŚĆ :	**PLAN SYTUACYJNY**	
LOKALIZACJA :	**DZIAŁKA NR 499/27 UL.PRZECZNIA 64, 43-340-KOZY**	
INWESTOR :	GMINA KOZY, UL.PRZECZNIA 64 43-340 KOZY	
PROJEKTOWAŁ:	mgr inż. arch. Katarzyna Kasolik – Suchanek UPR. NR 66/94 B-B	
SKALA: 1:500	DATA : 15 .04. 2016 r.	NR RYS. 1.

Starosta Bielski
ul. Piastowska 40
43-300 Bielsko-Biała
tel. 33 8 136 846

Kopia z mapy zasadniczej
Skala 1:500

Jed.ewid.:KOZY
Obręb:KOZY
Godło:541.244.0211, 6.121.31.22.3.3

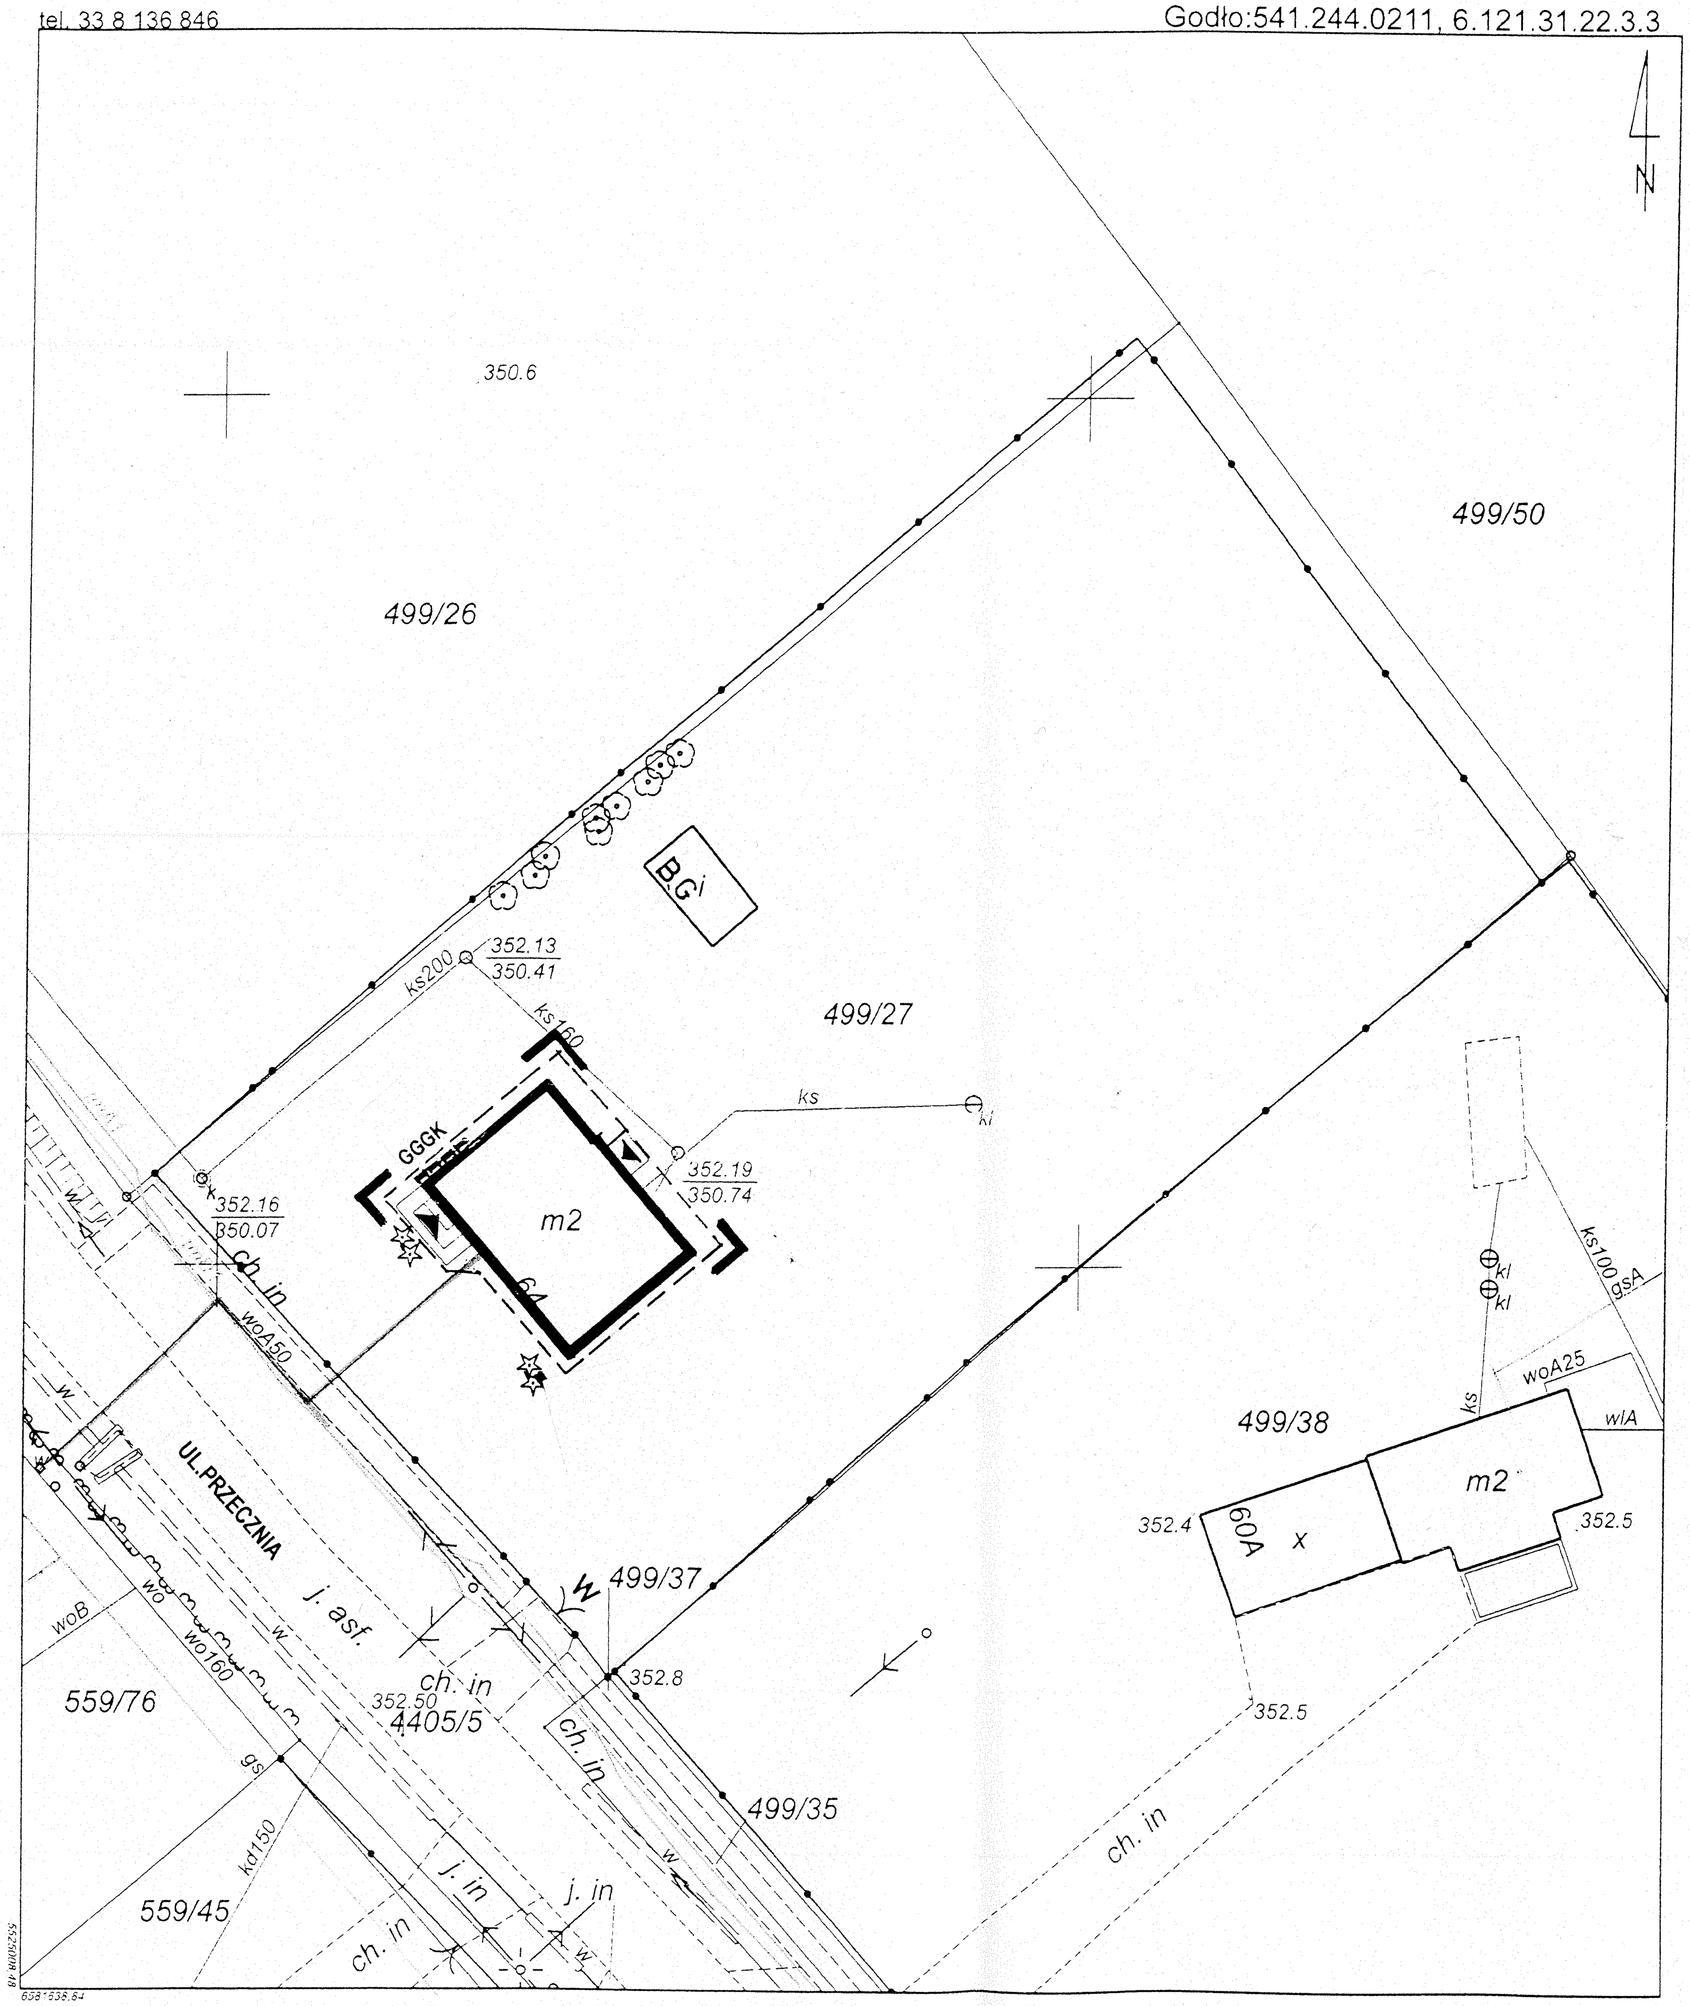

Sporządził(a): Irena Rafałko
Nr zam.: /GK/ 1771-1/2016
Dane ewidencyjne dotyczące części granic przedstawionych na niniejszej mapie określone zostały na podstawie mapy katastralnej w skali 1:2880, wykonanej ok. 1940 r. Nie spełniają one pod względem dokładności kryteriów obowiązujących obecnie standardów technicznych. (§ 66 z Dz. U. nr 38, poz.454 z 2001 r.)

Irena Rafałko
imię, nazwisko i podpis osoby sporządzającej

Starosta Bielski
Powiatowy Ośrodek Dokumentacji Geodezyjnej i Kartograficznej
Poświadcza się zgodność niniejszej kopii z treścią materiału państwowego zasobu geodezyjnego i kartograficznego
mapa zasadnicza
Nazwa materiału zasobu
P.2402.2010.74
18.01.2016
Data wykonania
Identyfikator ewidencyjny materiału zasobu
Bielsko-Biała, 2016-02-11

PRACOWNIA PROJEKTOWA
mgr inż. arch. Katarzyna Kasolik-Suchanek
43-300 Bielsko-Biała, ul. Startowa 50
tel. 33 821-50-20, tel. kom. 515 130 418
NIP 549-111-97-46, REGON 070301997
e-mail: praceprojsuchanek@onet.eu

PLAN SYTUACYJNY DZIAŁKI NR 499/27 W KOZACH SKALA 1 : 500

„TERMOMODERNIZACJA I KOLORYSTYKA BUDYNKU MIESZKALNEGO Z BIBLIOTEKĄ W KOZACH PRZY UL.PRZECZNIA 64, WRAZ Z PRZEBUDOWĄ : OTWORÓW OKIENNYCH, INSTALACJI CO, INSTALACJI CIEPŁEJ WODY UŻYTKOWEJ I PROJEKTEM INSTALACJI GAZOWEJ."

INWESTOR:

GMINA KOZY
UL.KRAKOWSKA 4
43-340 KOZY

LOKALIZACJA:

DZIAŁKA NR 499/27
UL.PRZECZNIA 64
43-340 KOZY

LEGENDA:

	BUDYNEK BĘDĄCY PRZEDMIOTEM OPRACOWANIA
BG	ISTNIEJĄCY BUDYNEK GOSPODARCZY
	ISTNIEJĄCE WEJŚCIA DO BUDYNKU
W	ISTNIEJĄCY WJAZD NA DZIAŁKĘ
⊢ — — — ⊣	PROJEKTOWANY DRENAŻ
K	PROJEKTOWANA LOKALIZACJA KURKA GŁÓWNEGO GAZOWEGO
G	PROJEKTOWANA LOKALIZACJA GAZOMIERZA
	GRANICA DZIAŁKI
	ZAKRES OPRACOWANIA

"Uzgodnienie ważne w okresie trzech lat"

"AQUA" S.A.
43-300 BIELSKO-BIAŁA, ul. 1 Maja 28
Nr UL/00947/2016
Lokalizacja prog. zagosp. terenu
Podpis
Należy zachować min. 0,2m odległości projektowej przyłącza od skrajni istniejącego rodzącego.
Bielsko-Biała, dnia: 10.05.2016 r.

mgr inż. Daniela Rytko

PRACOWNIA PROJEKTOWA mgr inż. arch. Katarzyna Kasolik -Suchanek 43-300 Bielsko-Biała, ul.Startowa 50			
TEMAT :	PROJEKT BUDOWLANO-WYKONAWCZY „TERMOMODERNIZACJI I KOLORYSTYKI BUDYNKU MIESZKALNEGO Z BIBLIOTEKĄ W KOZACH PRZY UL.PRZECZNIA 64, WRAZ Z PRZEBUDOWĄ : OTWORÓW OKIENNYCH, INSTALACJI CO, INSTALACJI CIEPŁEJ WODY UŻYTKOWEJ I PROJEKTEM INSTALACJI GAZOWEJ."		
TREŚĆ :	**PLAN SYTUACYJNY**		
LOKALIZACJA :	**DZIAŁKA NR 499/27 UL.PRZECZNIA 64, 43-340-KOZY**		
INWESTOR :	GMINA KOZY, UL.PRZECZNIA 64 43-340 KOZY		
PROJEKTOWAŁ:	mgr inż. arch. Katarzyna Kasolik – Suchanek UPR. NR 66/94 B-B		
SKALA: 1:500	DATA : 15 .04. 2016 r.	NR RYS.	**1.**

TAURON Dystrybucja S.A.
Oddział w Bielsku Białej
ul. Batorego 17a, 43-300 Bielsko-Biała
tel. +48 33 813 10 00, fax +48 33 813 10 63

Adres do korespondencji:
ul. Filarowa 18, 43-300 Bielsko-Biała
info@tauron-dystrybucja.pl

TAURON DYSTRYBUCJA

Bielsko-Biała 2016-05-12

1008124128

Pracownia Projektowa
Katarzyna Kasolik-Suchanek
ul. Startowa 50
43-300 Bielsko-Biała

TD/OBB/OMD/2016-05-12/0000004
1006537818 OMD/1858/16

Dotyczy: uzgodnienia termomodernizacji budynku przy ul. Przecznia 64 w Kozach.

Odpowiadając na wniosek z dnia 27.04.2016r.,data wpływu do Tauron Dystrybucja S.A. 27.04.2016r. informujemy, że na wskazanym terenie nie posiadamy podziemnych urządzeń elektroenergetycznych i teletechnicznych.

Projektowana termomodernizacji budynku przy ul. Przecznia 64 w Kozach uzgadnia się pozytywnie .

Wszelkie zbliżenia i skrzyżowania projektowanej inwestycji z urządzeniami TAURON Dystrybucja S.A. należy wykonać zgodnie z ogólnie obowiązującymi przepisami i normami.

Przed przystąpieniem do prac w odległości mniejszej niż 3 m od skrajnych przewodów linii napowietrznej nN, należy uzgodnić bezpieczne metody pracy ze Spółką eksploatującą sieć. Odległości powyższe dotyczą również użycia dźwignic, licząc odległość od najdalej wysuniętej części maszyny do skrajnego przewodu. Prowadzenie prac przy budowie i eksploatacji budynku wymaga spełnienia warunków określonych w Rozporządzeniu Ministra Infrastruktury z dnia 06.02.2003 r. w sprawie bezpieczeństwa i higieny pracy podczas wykonywania robót budowlanych (Dz. U. nr 47 poz. 401 z dnia 19 marca 2003 r.).

Ponadto informujemy, że na danym terenie mogą znajdować się urządzenia elektroenergetyczne i teletechniczne niebędące własnością TAURON Dystrybucja S.A. Oddział w Bielsku Białej.

Ważność uzgodnienia ustala się na okres dwóch lat, licząc od daty niniejszego pisma.

Z poważaniem

Załączniki: mapa
Kopia: OMD/CW/1858

TAURON Dystrybucja S.A.
Oddział w Bielsku-Białej
Wydział Dokumentacji
Starszy Specjalista ds. Opracowań Branżowych
Wiesław Cyganik

Starosta Bielski
ul. Piastowska 40
43-300 Bielsko-Biała
tel. 33 8 136 846

Kopia z mapy zasadniczej
Skala 1:500

Jed.ewid.:KOZY
Obręb:KOZY
Godło:541.244.0211, 6.121.31.22.3.3

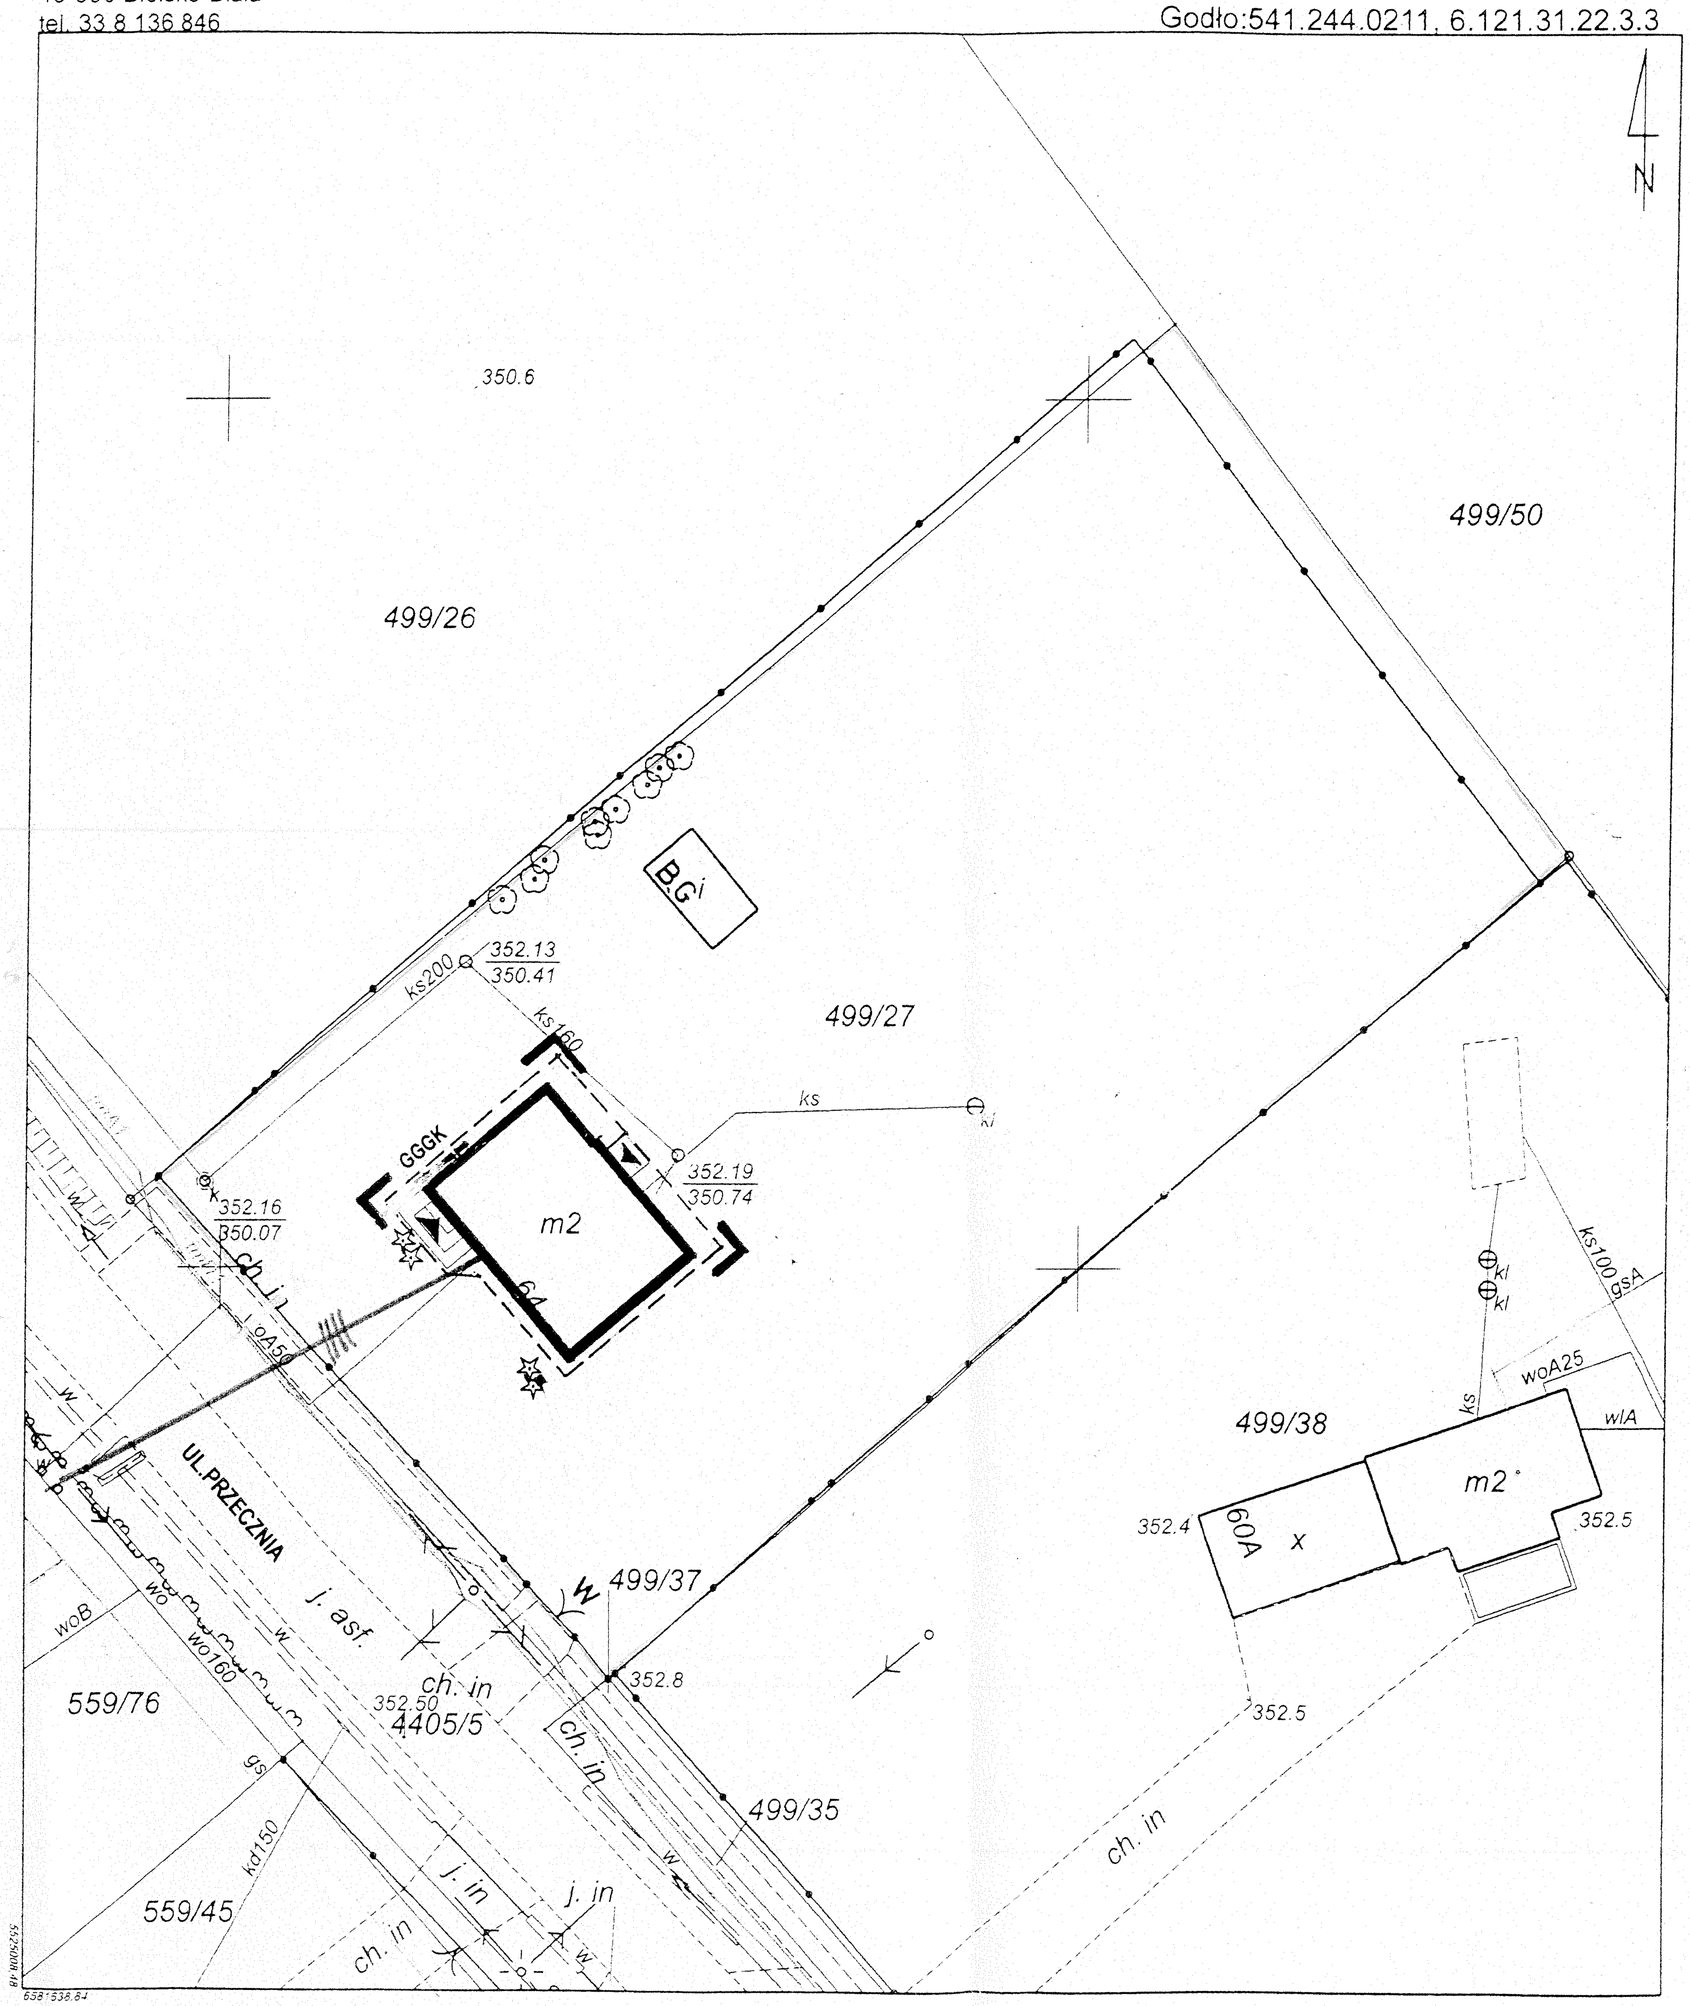

Legenda:
- ..... Linie kablowe WN
- ..... Linie napowietrzne WN
- ..... Linie kablowe SN
- ..... Linie napowietrzne SN
- ..... Linie kablowe nN
- ..... Linie napowietrzne nN
- ..... Linie kablowe oświetleniowe
- ..... Linie napowietrzne oświetleniowe
- ..... Linie kablowe teletechniczne
- ..... Linie napowietrzne teletechniczne

Przebieg linii naniesiono orientacyjnie.

Uzgodnienie nr ...OMD/1858/16.....
Data: ...12.05.2016.....
W oznaczonym terenie ~~wkreślono przebieg~~*)brak*)
urządzeń podziemnych własności TAURON Dystrybucja S.A.
Oddział w Bielsku-Białej
Linia napowietrzna widoczna w terenie.
* niepotrzebne skreślić podpis

TAURON Dystrybucja S.A.
Oddział w Bielsku-Białej
Wydział Dokumentacji
Starszy Specjalista ds. Uzgodnień Branżowych
Wiesław Cyganik

PLAN SYTUACYJNY DZIAŁKI NR 499/27 W KOZACH SKALA 1 : 500

„TERMOMODERNIZACJA I KOLORYSTYKA BUDYNKU MIESZKALNEGO Z BIBLIOTEKĄ W KOZACH PRZY UL.PRZECZNIA 64, WRAZ Z PRZEBUDOWĄ : OTWORÓW OKIENNYCH, INSTALACJI CO, INSTALACJI CIEPŁEJ WODY UŻYTKOWEJ I PROJEKTEM INSTALACJI GAZOWEJ."

INWESTOR:

GMINA KOZY
UL.KRAKOWSKA 4
43-340 KOZY

LOKALIZACJA:

DZIAŁKA NR 499/27
UL.PRZECZNIA 64
43-340 KOZY

LEGENDA:

- BUDYNEK BĘDĄCY PRZEDMIOTEM OPRACOWANIA
- BG — ISTNIEJĄCY BUDYNEK GOSPODARCZY
- ISTNIEJĄCE WEJŚCIA DO BUDYNKU
- W — ISTNIEJĄCY WJAZD NA DZIAŁKĘ
- PROJEKTOWANY DRENAŻ
- K — PROJEKTOWANA LOKALIZACJA KURKA GŁÓWNEGO GAZOWEGO
- G — PROJEKTOWANA LOKALIZACJA GAZOMIERZA
- GRANICA DZIAŁKI
- ZAKRES OPRACOWANIA

Sporządził(a): Irena Rafałko
Nr zam.: /GK/ 1771-1/2016
Dane ewidencyjne dotyczące części granic przedstawionych na niniejszej mapie określone zostały na podstawie mapy katastralnej w skali 1:2880, wykonanej ok. 1840 r. Nie spełniają one pod względem dokładności kryteriów obowiązujących obecnie standardów technicznych: (§ 66 z Dz. U. nr 38, poz.454 z 2001 r.)

Imię, nazwisko i podpis osoby sporządzającej

Starosta Bielski
Powiatowy Ośrodek Dokumentacji Geodezyjnej i Kartograficznej
Poświadcza się zgodność niniejszej kopii z treścią materiału państwowego zasobu geodezyjnego i kartograficznego
mapa zasadnicza
Nazwa materiału zasobu
P.2402.2010.74
Identyfikator ewidencyjny materiału zasobu
Bielsko-Biała, 2016-02-11
18.01.2016
Data wykonania

PRACOWNIA PROJEKTOWA
mgr inż. arch. Katarzyna Kasolik-Suchanek
43-300 Bielsko-Biała, ul. Startowa 50
tel. 33 821-50-20, tel. kom. 515 130 418
NIP 549-111-97-46, REGON 070301997
e-mail: praceprojsuchanek@onet.eu

PRACOWNIA PROJEKTOWA mgr inż. arch. Katarzyna Kasolik -Suchanek 43-300 Bielsko-Biała, ul.Startowa 50		
TEMAT :	PROJEKT BUDOWLANO-WYKONAWCZY „TERMOMODERNIZACJI I KOLORYSTYKI BUDYNKU MIESZKALNEGO Z BIBLIOTEKĄ W KOZACH PRZY UL.PRZECZNIA 64, WRAZ Z PRZEBUDOWĄ : OTWORÓW OKIENNYCH, INSTALACJI CO, INSTALACJI CIEPŁEJ WODY UŻYTKOWEJ I PROJEKTEM INSTALACJI GAZOWEJ."	
TREŚĆ :	**PLAN SYTUACYJNY**	
LOKALIZACJA :	**DZIAŁKA NR 499/27 UL.PRZECZNIA 64, 43-340-KOZY**	
INWESTOR :	GMINA KOZY, UL.PRZECZNIA 64 43-340 KOZY	
PROJEKTOWAŁ:	mgr inż. arch. Katarzyna Kasolik – Suchanek UPR. NR 66/94 B-B	
SKALA: 1:500	DATA : 15 .04. 2016 r.	NR RYS. 1.

Starosta Bielski
ul. Piastowska 40
43-300 Bielsko-Biała
tel. 33 8 136 846

Kopia z mapy zasadniczej
Skala 1:500

Jed.ewid.:KOZY
Obręb:KOZY
Godło:541.244.0211, 6.121.31.22.3.3

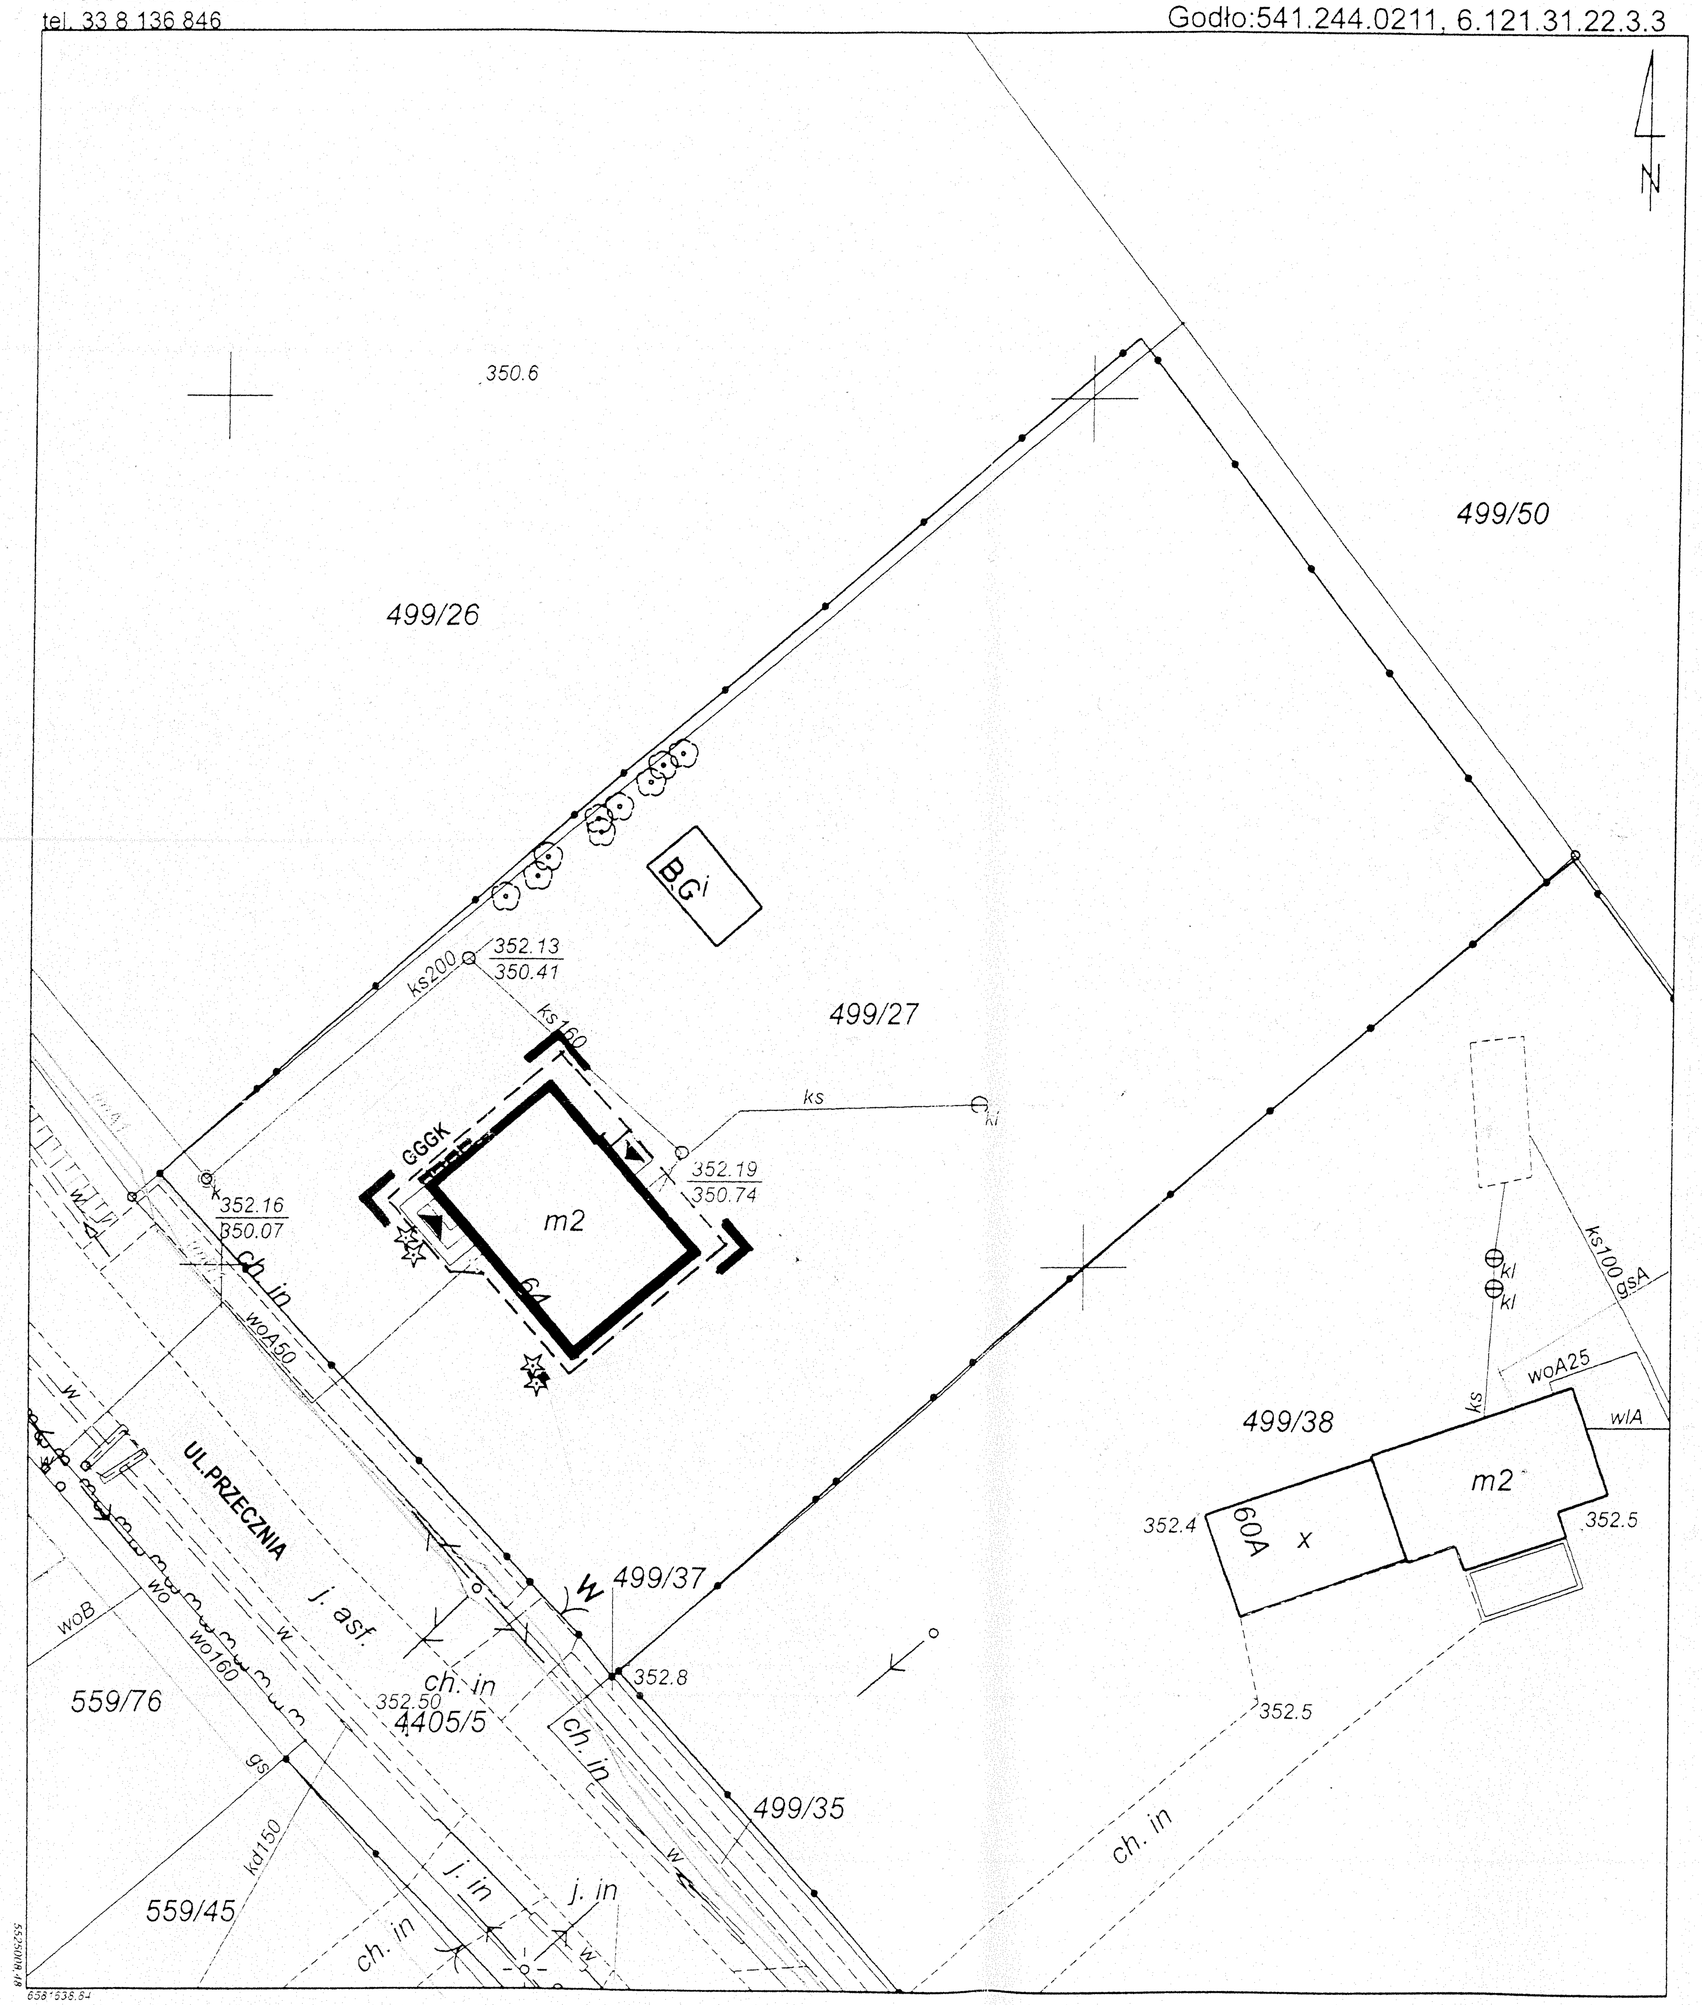

Sporządził(a): Irena Rafałko
Nr zam.: /GK/ 1771-1/2016
Dane ewidencyjne dotyczące części granic przedstawionych na niniejszej mapie określone zostały na podstawie mapy katastralnej w skali 1:2880, wykonanej ok. 1940 r. Nie spełniają one pod względem dokładności kryteriów obowiązujących obecnie standardów technicznych. (§ 86 z Dz. U. nr 38, poz. 454 z 2001 r.)

Irena Rafałko
imię i nazwisko i podpis osoby reprezentującej organ

Starosta Bielski
Powiatowy Ośrodek Dokumentacji Geodezyjnej i Kartograficznej
Poświadcza się zgodność niniejszej kopii z treścią materiału państwowego zasobu geodezyjnego i kartograficznego.
mapa zasadnicza
Nazwa materiału zasobu
P.2402.2010.74
Identyfikator ewidencyjny materiału zasobu
Bielsko-Biała, 2016-02-11
18.01.2016
Data wykonania

PLAN SYTUACYJNY DZIAŁKI NR 499/27 W KOZACH SKALA 1 : 500

„TERMOMODERNIZACJA I KOLORYSTYKA BUDYNKU MIESZKALNEGO Z BIBLIOTEKĄ W KOZACH PRZY UL.PRZECZNIA 64, WRAZ Z PRZEBUDOWĄ : OTWORÓW OKIENNYCH, INSTALACJI CO, INSTALACJI CIEPŁEJ WODY UŻYTKOWEJ I PROJEKTEM INSTALACJI GAZOWEJ."

INWESTOR:

GMINA KOZY
UL.KRAKOWSKA 4
43-340 KOZY

LOKALIZACJA:

DZIAŁKA NR 499/27
UL.PRZECZNIA 64
43-340 KOZY

LEGENDA:

- BUDYNEK BĘDĄCY PRZEDMIOTEM OPRACOWANIA
- BG — ISTNIEJĄCY BUDYNEK GOSPODARCZY
- ISTNIEJĄCE WEJŚCIA DO BUDYNKU
- W — ISTNIEJĄCY WJAZD NA DZIAŁKĘ
- PROJEKTOWANY DRENAŻ
- K — PROJEKTOWANA LOKALIZACJA KURKA GŁÓWNEGO GAZOWEGO
- G — PROJEKTOWANA LOKALIZACJA GAZOMIERZA
- GRANICA DZIAŁKI
- ZAKRES OPRACOWANIA

Orange Polska S.A.
Nie posiada urządzeń teletechnicznych na ~~terenie~~ (trasie) projektowanej budowy. Uzgodnienie ważne 12 miesięcy.
2432/206 dn. 18.05.2016
Podpis .....

W razie kolizji z linią słupową napowietrzną należy w/w linię przebudować kosztem i staraniem inwestora

PRACOWNIA PROJEKTOWA
mgr inż. arch. Katarzyna Kasolik-Suchanek
43-300 Bielsko-Biała, ul. Startowa 50
tel. 33 821-50-20, tel. kom. 515 130 418
NIP 549-111-97-46, REGON 070301997
e-mail: praceprojsuchanek@onet.eu

PRACOWNIA PROJEKTOWA mgr inż. arch. Katarzyna Kasolik -Suchanek 43-300 Bielsko-Biała, ul.Startowa 50		
TEMAT :	PROJEKT BUDOWLANO-WYKONAWCZY „TERMOMODERNIZACJI I KOLORYSTYKI BUDYNKU MIESZKALNEGO Z BIBLIOTEKĄ W KOZACH PRZY UL.PRZECZNIA 64, WRAZ Z PRZEBUDOWĄ : OTWORÓW OKIENNYCH, INSTALACJI CO, INSTALACJI CIEPŁEJ WODY UŻYTKOWEJ I PROJEKTEM INSTALACJI GAZOWEJ."	
TREŚĆ :	**PLAN SYTUACYJNY**	
LOKALIZACJA :	**DZIAŁKA NR 499/27 UL.PRZECZNIA 64, 43-340-KOZY**	
INWESTOR :	GMINA KOZY, UL.PRZECZNIA 64 43-340 KOZY	
PROJEKTOWAŁ:	mgr inż. arch. Katarzyna Kasolik – Suchanek UPR. NR 66/94 B-B	
SKALA: 1:500	DATA : 15 .04. 2016 r.	NR RYS. **1.**

POLSKA
SPÓŁKA GAZOWNICTWA

Polska Spółka Gazownictwa sp. z o.o.
Oddział w Zabrzu
ul. Szczęść Boże 11, 41-800 Zabrze
tel. 32 398 50 00, faks 32 271 78 01

Rejon Dystrybucji Gazu w Kętach
ul. Krakowska 27 , 32-650 Kęty
tel./fax. (33) 845 03 98
RG.Kety@zabrze.psgaz.pl

Pracownia Projektowa
Katarzyna Kasolik – Suchanek
ul. Startowa 50
43-300 Bielsko Biała

Wasz znak: Pismo z dnia 26.04.2016
Nasz znak: W112/1443/160016930/16

Kęty, 10.05.2016r

Dot.: uzgodnienia projektu zagospodarowania terenu w Kozach przy ul. Przecznia 64, dz. nr 499/27, (inwestor: Gmina Kozy).

Szanowna Pani,

W załączeniu przesyłamy projekt jw., dotyczący uzgodnienia termomodernizacji i kolorystyki budynku mieszkalnego biblioteką w Kozach przy ul. Przecznia 64, wraz z przebudową: otworów okiennych , instalacji CO, instalacji ciepłej wody użytkowej i projektem instalacji gazowej, który w zakresie sieci gazowej rozdzielczej uzgadniamy pozytywnie.
Uzgodnienie ważne jest przez okres 2 lat od daty wystawienia niniejszego pisma.
Za wykonaną usługę uzgodnienia zostanie wystawiona faktura i przesłana pocztą w późniejszym terminie.

Z poważaniem

KIEROWNIK
Rejon Dystrybucji Gazu
w Kętach
Józef Łysoń

Starosta Bielski
ul. Piastowska 40
43-300 Bielsko-Biała
tel. 33 8 136 846

Kopia z mapy zasadniczej
Skala 1:500

Jed.ewid.:KOZY
Obręb:KOZY
Godło:541.244.0211, 6.121.31.22.3.3

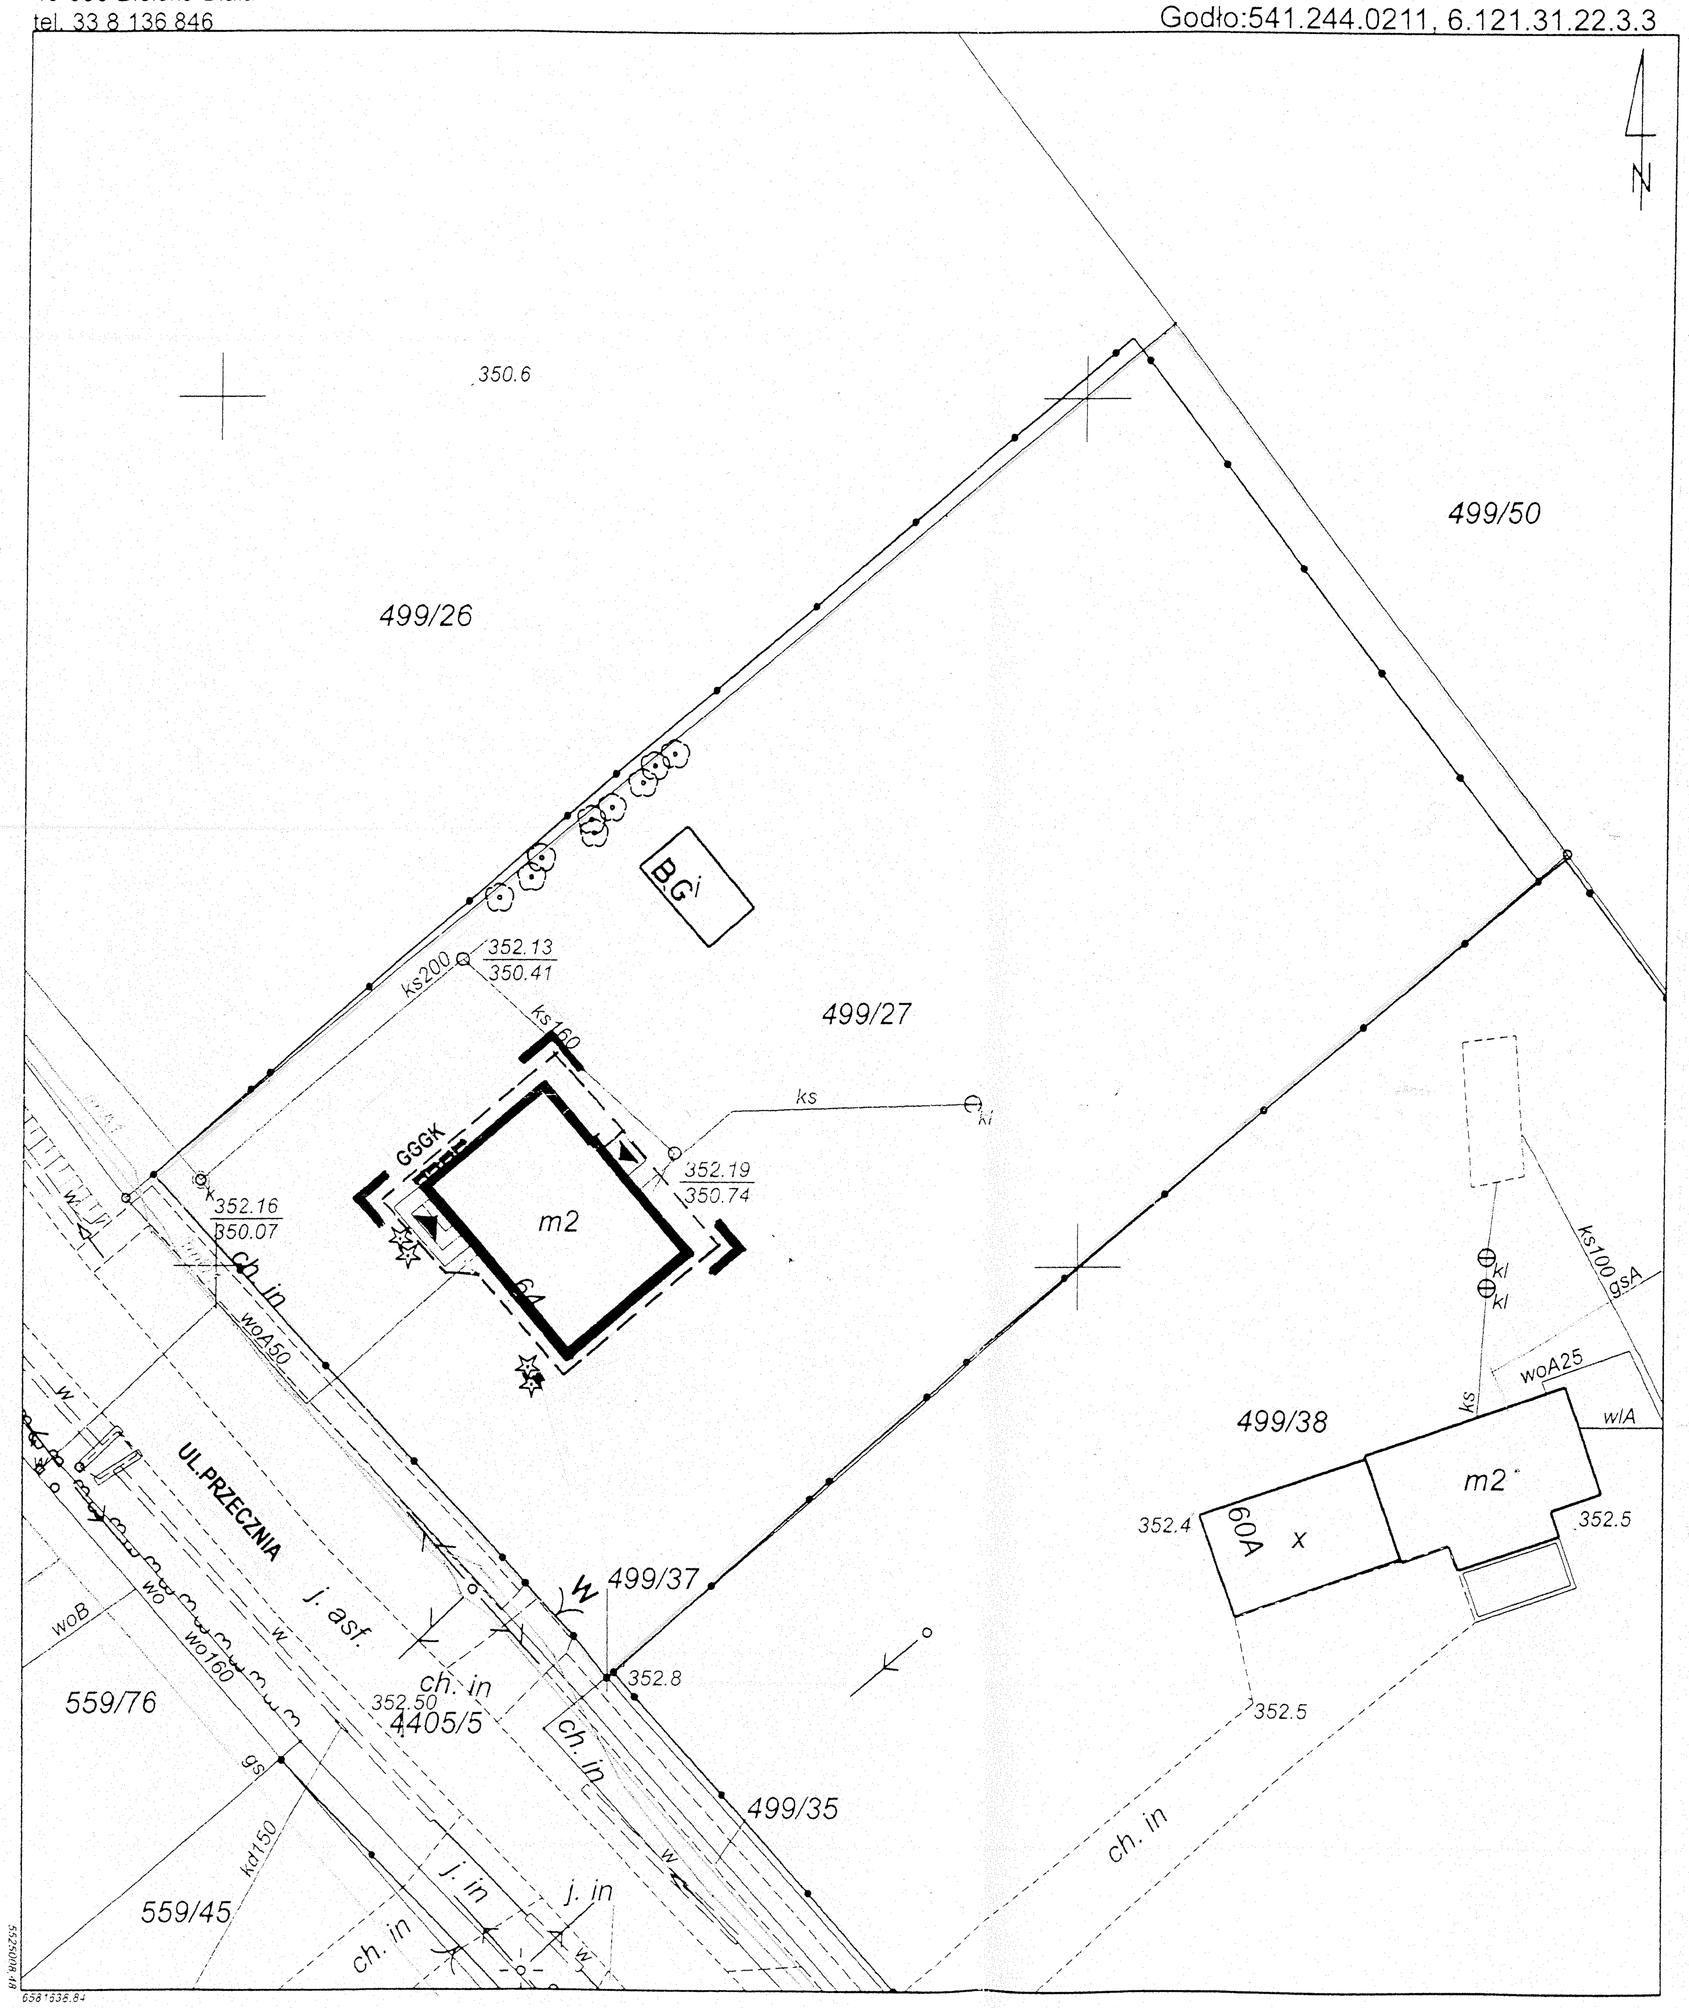

Sporządził(a): Irena Rafałko
Nr zam.: /GK/ 1771-1/2016
Dane ewidencyjne dotyczące części granic przedstawionych na niniejszej mapie określone zostały na podstawie mapy katastralnej w skali 1:2880, wykonanej ok. 1340 r. Nie spełniają one pod względem dokładności kryteriów obowiązujących obecnie standardów technicznych. (§ 66 z Dz. U. nr 38, poz. 454 z 2001 r.)

Irena Rafałko
Imię, nazwisko i podpis osoby reprezentującej organ

Starosta Bielski
Powiatowy Ośrodek Dokumentacji Geodezyjnej i Kartograficznej
Poświadcza się zgodność niniejszej kopii z treścią materiału państwowego zasobu geodezyjnego i kartograficznego
mapa zasadnicza
Nazwa materiału zasobu
P.2402.2010.74
18.01.2016
Data wykonania
Identyfikator ewidencyjny materiału zasobu
Bielsko-Biała, 2016-02-11

PLAN SYTUACYJNY DZIAŁKI NR 499/27 W KOZACH SKALA 1 : 500

„TERMOMODERNIZACJA I KOLORYSTYKA BUDYNKU MIESZKALNEGO Z BIBLIOTEKĄ W KOZACH PRZY UL.PRZECZNIA 64, WRAZ Z PRZEBUDOWĄ : OTWORÓW OKIENNYCH, INSTALACJI CO, INSTALACJI CIEPŁEJ WODY UŻYTKOWEJ I PROJEKTEM INSTALACJI GAZOWEJ."

INWESTOR:

GMINA KOZY
UL.KRAKOWSKA 4
43-340 KOZY

LOKALIZACJA:

DZIAŁKA NR 499/27
UL.PRZECZNIA 64
43-340 KOZY

LEGENDA:

- BUDYNEK BĘDĄCY PRZEDMIOTEM OPRACOWANIA
- BG — ISTNIEJĄCY BUDYNEK GOSPODARCZY
- ISTNIEJĄCE WEJŚCIA DO BUDYNKU
- W — ISTNIEJĄCY WJAZD NA DZIAŁKĘ
- PROJEKTOWANY DRENAŻ
- K — PROJEKTOWANA LOKALIZACJA KURKA GŁÓWNEGO GAZOWEGO
- G — PROJEKTOWANA LOKALIZACJA GAZOMIERZA
- GRANICA DZIAŁKI
- ZAKRES OPRACOWANIA

Polska Spółka Gazownictwa sp. z o.o.
Oddział w Zabrzu
Projekt zagospodarowanie terenu
uzgodniono dnia 10.03.2016
w zakresie sieci gazowej rozdzielczej
przy zachowaniu następujących warunków
KIEROWNIK
Rejon Dystrybucji Gazu
w Kętach
Józef Łysoń

PRACOWNIA PROJEKTOWA
mgr inż. arch. Katarzyna Kasolik-Suchanek
43-300 Bielsko-Biała, ul. Startowa 50
tel. 33 821-50-20, tel. kom. 515 130 418
NIP 549-111-97-46, REGON 070301997
e-mail: pracprojsuchanek@onet.eu

PRACOWNIA PROJEKTOWA mgr inż. arch. Katarzyna Kasolik -Suchanek 43-300 Bielsko-Biała, ul.Startowa 50		
TEMAT :	PROJEKT BUDOWLANO-WYKONAWCZY „TERMOMODERNIZACJI I KOLORYSTYKI BUDYNKU MIESZKALNEGO Z BIBLIOTEKĄ W KOZACH PRZY UL.PRZECZNIA 64, WRAZ Z PRZEBUDOWĄ : OTWORÓW OKIENNYCH, INSTALACJI CO, INSTALACJI CIEPŁEJ WODY UŻYTKOWEJ I PROJEKTEM INSTALACJI GAZOWEJ."	
TREŚĆ :	**PLAN SYTUACYJNY**	
LOKALIZACJA :	**DZIAŁKA NR 499/27 UL.PRZECZNIA 64, 43-340-KOZY**	
INWESTOR :	GMINA KOZY, UL.PRZECZNIA 64 43-340 KOZY	
PROJEKTOWAŁ:	mgr inż. arch. Katarzyna Kasolik – Suchanek UPR. NR 66/94 B-B	
SKALA: 1:500	DATA : 15 .04. 2016 r.	NR RYS. **1.**